

DOCUMENTOS DE REFERÊNCIA:

Nº	DESCRIÇÃO	DOCUMENTO
1	2º PAVIMENTO - PLANTA GERAL (NÍVEL +9.82)	MDA-AB-ARQ-DE-065
2	ESPECIFICAÇÃO DE MATERIAIS	MDA-AB-ARQ-EM-011
3	PAGINAÇÃO DE PISO / PLANTA DE TETO (LAYOUT)	SERIE DE DESENHOS MDA-AB-ARQ-DE-400
4	AMPLIAÇÕES GÊNERAIS	SERIE DE DESENHOS MDA-AB-ARQ-DE-800
5	MAPA DE ESTRUTURAS	SERIE DE DESENHOS MDA-AB-ARQ-DE-700
6	DETALHES GONIAIS/ARREDES/ HORIZONTALS/ DETALHES CONSTRUTIVOS	SERIE DE DESENHOS MDA-AB-ARQ-DE-900
7	CADERNO DE DETALHES DE PAREDES	MDA-AB-ARQ-DE-890
8	AMPLIAÇÕES ÁREAS MOLHADAS	SERIE DE DESENHOS MDA-AB-ARQ-DE-900

LEGENDAS:

LEGENDA GRÁFICA:

TÍTULO E ESCALA DO DESENHO

INDICAÇÃO DE PORTAS (P) DA PORTAL

INDICAÇÃO DE JANELAS (J) DA JANELA

CODIGO DE COMPARTIMENTO (COMPARTIMENTO)

INDICAÇÃO DE PE DIREITO

INDICAÇÃO DE NÍVEL EM ELEVACAO

INDICAÇÃO DE NÍVEL EM PLANTA

INDICAÇÃO PAGINAÇÃO DE FORRO OU PISO

JUNTA DE DILATAÇÃO

INDICACAO DE CORTE

NUMERO DO DESENHO

NUMERO DA PRANCHA

INDICACAO DE VISTA OU FACHADA

NUMERO DO DESENHO

NUMERO DA PRANCHA

END

CHAMADA DE DETALHE / AMPLIACAO

NUMERO DETALHE (D) / AMPLIACAO (AMP)

NUMERO DA PRANCHA

NUMERO DETALHE (D) / AMPLIACAO (AMP)

NUMERO DA PRANCHA

CODIGO DE ACABAMENTO (PAREDES)

(PAREDES)

(PAREDES)

(PAREDES)

LEGENDA VEZADORES

ESTRUTURA DE CONCRETO EM CORTE

ALVENARIA ESTRUTURAL 15cm

BLOCO DE CONCRETO 15cm REVESTIMENTO 2cm

BLOCO DE CONCRETO 15cm REVESTIMENTO 2cm

BLOCO DE CONCRETO 15cm REVESTIMENTO INTERMEDIARIO

BLOCO DE CONCRETO 15cm REVESTIMENTO 2cm

BLOCO DE CONCRETO 15cm REVESTIMENTO INTERMEDIARIO

BORDA (L.A.B. DO PIER (EXISTENTE))

ESTRUTURA DE CONCRETO EM VISTA

ALVENARIA ESTRUTURAL 15cm EM VISTA

PAREDES EM ESTACAS SECANTES

DRYWALL

DIVISORIA 01: PAINEL EM VIDRO DUPLO COM MICRO PERGAMINA

DIVISORIA 02: PAINEL EM MDF COM LAMINADO ACABAMENTO DE MADEIRA TIPO 'AMERICANA MATTE'

TREATAMENTO ACUSTICO EM PAINEL DE LA DE ROCHA DE VIDRO OU DE PET RECALCADA ESP-30mm, GENGASSE MINIMA 300mm COM FASE EM 90º

TREATAMENTO ACUSTICO EM PAINEL DE LA DE ROCHA DE VIDRO OU DE PET RECALCADA ESP-30mm, GENGASSE MINIMA 300mm COM FASE EM 90º

PAINEL DE MADEIRA REVESTIDO COM FOLGADO DE MADEIRA TIPO 'AMERICANA MATTE'

BARRIO VERTICAL UNIZO DE REDEAS DE MADEIRA TIPO 'AMERICANA MATTE'

ESTRUTURA DE FIXACAO DO REPARO / PAINEL

REVESTIMENTO DE PAREDES COM PAINEL DE LA DE ROCHA DE VIDRO OU DE PET RECALCADA ESP-30mm, GENGASSE MINIMA 300mm COM ACABAMENTO EM TECTO ANOTA AMOIR (QUE 20%)

LEGENDA SIMBOLOS:


PI - PORTAS EM MADEIRA (FE - PORTAS ESPECIAIS / FF - PORTA CORTA-FOGO) / PS - CANCELINHOS / J - JANELAS EM ESCADA MARMIHRO / OR - ORELHA / OC - GUARDA CORPO

TABELA DE ACABAMENTOS

TIPO	ACABAMENTO

NOTAS GERAIS:

 - ESTE DOCUMENTO FAZ PARTE DO PROJETO DE DETALHAMENTO DE ARQUITETURA QUE TEM COMO BASE O CONJUNTO DE DESENHOS DO PROJETO EXECUTIVO DE ARQUITETURA FASE 04.
- NA EXECUCAO DAS FORMAS DE CONCRETO CONSIDERAR SEMPRE PROJETOS COMPLEMENTARES.
- MEDIDAS E NIVEIS EM METROS, SALVO INDICACAO CONTRARIA.
- CONFERRIR MEDIDAS, NIVEIS E PRUMOS NA OBRA.
- CONSIDERAR 2,5cm DE REVESTIMENTO, EXCETO ONDE INDICADO.
- COTAS E COORDENADAS BLOCO DE CONCRETO ESTAO INDICADAS NO BRUTO.



REV	DATA	DESCRIÇÃO DAS REVISÕES	ELABORADO	REVISADO	APROVADO

RESPONSÁVEL TÉCNICO: DANIEL FERNANDES

ART / RET: DANIEL FERNANDES

ASSINATURA:

COORDENAÇÃO PROJETOS: fernandes / arquitetos associados

RESPONSÁVEL TÉCNICO: DANIEL FERNANDES

ART / RET: DANIEL FERNANDES

ASSINATURA:

PROJETISTA: fernandes / arquitetos associados

RESPONSÁVEL TÉCNICO: DANIEL FERNANDES

ART / RET: DANIEL FERNANDES

ASSINATURA:

CLIENTE: PREFEITURA DA CIDADE DO RIO DE JANEIRO

COMPANHIA DE DESENVOLVIMENTO URBANO DA REGIÃO DO PORTO DO RIO

OBRA: MUSEU DO AMANHÃ

ETAPA: PROJETO AS BUILT

GRUPO: ARQUITETURA

TÍTULO: PLANTA 2º PAVIMENTO - TRECHO D1

Nº DO DOCUMENTO: MDA-AB-ARQ-DE-065

FRANCHA: 01

REVISÃO: R00

DATA: 01/12/15

ESCALA: 1/100

DISCIPLINA: ARQ

EMPRESA: FERNANDES ARQUITETOS ASSOCIADOS

VERIFICAÇÃO: LUIS LIMA

EXECUÇÃO: CRISTINE SUIZOR

APPROVAÇÃO: DANIEL FERNANDES

PLANTA 2º PAVIMENTO - TRECHO D1 (NÍVEL +9.82)
ESCALA 1:100

CÓPIA DO PROJETO DE DOCUMENTAÇÃO CONTEÚDO