1º PAVIMENTO - PLANTA GERAL (NÍVEL +3,90)

ESCALA1 : 300

DOCUMENTOS DE REFERÊNCIA:

Nº	DESCRIÇÃO	DOCUMENTO
1	PLANTA 1º PAVIMENTO - TRECHO A2	MDA-PD-ARQ-DE-042
2	PLANTA 1º PAVIMENTO - TRECHO B	MDA-PD-ARQ-DE-043
3	PLANTA 1º PAVIMENTO - TRECHO C	MDA-PD-ARQ-DE-044
4	PLANTA 1º PAVIMENTO - TRECHO D1	MDA-PD-ARQ-DE-045
5		

LEGENDAS:

LEGENDA GRÁFICA:

- TÍTULO ESCALA: 1/XX — TÍTULO E ESCALA DO DESENHO
- XX00 — INDICAÇÃO DE PORTAS (Nº DA PORTA)
- XX00 — INDICAÇÃO DE JANELAS (Nº DA JANELA)
- CÓDIGO DE COMPARTIMENTO: PPP.NNN — (PAVIMENTO) (COMPARTIMENTO)
- PD=0.00 — INDICAÇÃO DE PÉ DIREITO
- + (PA) + (PB) — INDICAÇÃO DE NÍVEL EM ELEVAÇÃO
- + (PA) + (PB) — INDICAÇÃO DE NÍVEL EM PLANTA
- INDICAÇÃO PAGINAÇÃO DE FORRO OU PISO
- JUNTA DE DILATAÇÃO
- INDICAÇÃO DE CORTE: XX / YYY — NÚMERO DO DESENHO / NÚMERO DA PRANCHA
- INDICAÇÃO DE VISTA OU FACHADA: XX / YYY — NÚMERO DO DESENHO / NÚMERO DA PRANCHA; XX — EIXO
- CHAMADA DE DETALHE / AMPLIAÇÃO: XX / YYY — NÚMERO DETALHE (DX) / AMPLIAÇÃO (AMPX) / NÚMERO DA PRANCHA
- XX / YYY — NÚMERO DETALHE (DX) / AMPLIAÇÃO (AMPX) / NÚMERO DA PRANCHA
- CÓDIGO DE ACABAMENTO: XX XX XX XX — (TETO) (RODAPÉ) (PAREDE) (PISO)

LEGENDA VEDAÇÕES

- ESTRUTURA DE CONCRETO EM CORTE * 1
- ALVENARIA ESTRUTURAL 19cm
- BLOCO DE CONCRETO 9cm REVESTIMENTO 2,5cm
- BLOCO DE CONCRETO 14cm REVESTIMENTO 2,5cm
- BLOCO DE CONCRETO 14cm PREENCHIDO INTERNAMENTE COM GRAUTE REVESTIMENTO 2,5cm
- BLOCO DE CONCRETO 19cm REVESTIMENTO 2,5cm
- BLOCO DE CONCRETO 19cm PREENCHIDO INTERNAMENTE COM GRAUTE REVESTIMENTO 2,5cm
- BORDA/ LAJE DO PIER (EXISTENTE)
- ESTRUTURA DE CONCRETO EM VISTA
- ALVENARIA ESTRUTURAL 19cm EM VISTA
- PAREDES EM ESTACAS SECANTES
- DRYWALL
- DIVISÓRIA 01: PAINEL EM VIDRO DUPLO COM MICRO PERSIANAS
- DIVISÓRIA 02: PAINEL EM MDF COM LAMINADO ACABAMENTO DE MADEIRA TIPO " AMERICAN MAPLE"
- TRATAMENTO ACÚSTICO EM PAINÉS DE LÃ DE ROCHA, DE VIDRO OU DE PET RECICLADA ESP.50mm, DENSIDADE MÍNIMA 30Kg/m³, COM FACE EM VÉU PRETO
- TRATAMENTO ACÚSTICO EM PAINÉS DE LÃ DE ROCHA, DE VIDRO OU DE PET RECICLADA ESP.50mm, DENSIDADE MÍNIMA 30Kg/m³, COM FACE EM VÉU BRANCO
- PAINÉL DE MADEIRA REVESTIDO COM FOLHEADO DE MADEIRA TIPO "AMERICAN MAPLE"
- RIPADO VERTICAL VAZADO DE RÉGUAS DE MADEIRA TIPO "AMERICAN MAPLE"
- ESTRUTURA DE FIXAÇÃO DO RIPADO / PAINEL
- REVESTIMENTO DE PAREDES COM PAINÉIS DE LÃ DE ROCHA, DE VIDRO OU DE PET RECICLADA ESP. = 50MM, DENSIDADE MÍNIMA 30KG/M³, COM ACABAMENTO EM TECIDO (ÁREA ABERTA MAIOR QUE 20%)

NOTA 1: EM SITUAÇÕES EM QUE O CONCRETO TEM REVESTIMENTO DE 2,5cm SERÁ IDENTIFICADO NAS PLANTAS DOS TRECHOS COM MARCAÇÃO DE DETALHE.

LEGENDA - PISOS EXTERNO

- GRANITO BEGE IPANEMA
- SAIBRO ARENOSO
- PISO EMBORRACHADO
- VEGETAÇÃO
- ESPELHO D'ÁGUA

NOTAS GERAIS:

1 - ESTE DOCUMENTO FAZ PARTE DO PROJETO DE DETALHAMENTO DE ARQUITETURA QUE TEM COMO BASE O CONJUNTO DE DESENHOS DO PROJETO EXECUTIVO DE ARQUITETURA FASE OB.

2 - NA EXECUÇÃO DAS FORMAS DE CONCRETO CONSIDERAR SEMPRE PROJETOS COMPLEMENTARES.

3 - MEDIDAS E NÍVEIS EM METROS, SALVO INDICAÇÃO CONTRÁRIA.

4 - CONFERIR MEDIDAS, NÍVEIS E PRUMOS NA OBRA.

PLANTA CHAVE:

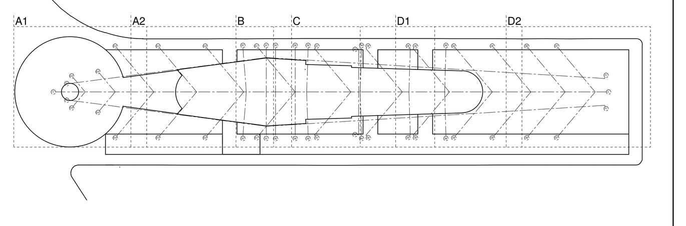

TABELA DE ÁREAS - 1º PAVIMENTO

CÓDIGO	DESCRIÇÃO AMBIENTE	ÁREA
1P.001	HALL DE ACESSO	684.15 m²
1P.002	LOJA MUSEU	103.83 m²
1P.003	ACESSO DE SERVIÇO	38.22 m²
1P.004	HALL ELEVADOR	24.46 m²
1P.004A	ELEVADOR	5.74 m²
1P.005	BILHETERIA E INFORMAÇÕES	45.85 m²
1P.006	GUARDA-VOLUMES	72.83 m²
1P.007	SALA DE MEDIÇÃO LIGHT	23.07 m²
1P.008	SANITÁRIO FEMININO	14.45 m²
1P.008A	SANITÁRIO PNE FEMININO	3.40 m²
1P.009	SANITÁRIO MASCULINO	16.28 m²
1P.009A	SANITÁRIO PNE MASCULINO	3.54 m²
1P.010	CIRCULAÇÃO	22.12 m²
1P.010A	HALL	11.40 m²
1P.011	HALL ELEVADOR	24.48 m²
1P.011A	ELEVADOR	5.74 m²
1P.012	ATIVIDADES EDUCACIONAIS	148.51 m²
1P.012A	DEPÓSITO	10.96 m²
1P.013	ÁTRIO	613.25 m²
1P.013A	CIRCULAÇÃO INTERNA	346.60 m²
1P.013B	CIRCULAÇÃO INTERNA	176.88 m²
1P.013E	RAMPA 4A	34.16 m²
1P.013F	RAMPA 4	34.30 m²
1P.014	AUDITÓRIO (391 LUGARES)	266.82 m²
1P.014A	PALCO	33.15 m²
1P.014B	ANTECÂMARA	2.83 m²
1P.014C	ANTECÂMARA	2.83 m²
1P.015	BASTIDORES	14.73 m²
1P.016	SANITÁRIO PNE	6.05 m²
1P.020	EXPOSIÇÃO TEMPORÁRIA	366.58 m²
1P.021A	SANITÁRIO MASCULINO	11.53 m²
1P.021B	SANITÁRIO FEMININO	10.87 m²
1P.021C	SANITÁRIO PNE MASCULINO	2.99 m²
1P.021D	SANITÁRIO PNE FEMININO	2.99 m²

TABELA DE ÁREAS - 1º PAVIMENTO

CÓDIGO	DESCRIÇÃO AMBIENTE	ÁREA
1P.022A	SANITÁRIO MASCULINO	11.52 m²
1P.022B	SANITÁRIO FEMININO	10.49 m²
1P.022C	SANITÁRIO PNE MASCULINO	2.99 m²
1P.022D	SANITÁRIO PNE FEMININO	2.99 m²
1P.023	EXPOSIÇÃO TEMPORÁRIA	127.56 m²
1P.026	EXPOSIÇÃO TEMPORÁRIA	160.47 m²
1P.030	RECEPÇÃO	14.42 m²
1P.030B	ACESSO CANALETA	3.08 m²
1P.032	ADMINISTRAÇÃO DO MUSEU	224.48 m²
1P.032A	DIRETORIA	25.42 m²
1P.032B	SALA DE REUNIÃO	17.70 m²
1P.032C	SALA DE REUNIÃO	16.73 m²
1P.032D	SALA DE REUNIÃO	12.23 m²
1P.032E	PRESTAÇÃO DE CONTAS	8.45 m²
1P.032F	DIRETORIA	24.86 m²
1P.032G	CIRCULAÇÃO	4.56 m²
1P.037A	SANITÁRIO FEMININO	8.65 m²
1P.037B	SANITÁRIO MASCULINO	8.65 m²
1P.037C	SANITÁRIO PNE MASCULINO	2.62 m²
1P.037D	SANITÁRIO PNE FEM.	2.62 m²
1P.037E	HALL	4.06 m²
1P.039	ARQUIVO DO MUSEU	24.89 m²
1P.040	SALA PRIMEIROS SOCORROS	8.53 m²
1P.041	CIRCULAÇÃO DE SERVIÇO	57.16 m²
1P.041A	CIRCULAÇÃO DE SERVIÇO	3.83 m²
1P.042	ADMINISTRAÇÃO TERCEIRIZADOS	13.15 m²
1P.043	VESTIÁRIO MASCULINO	13.40 m²
1P.043A	SANITÁRIO MASCULINO	10.56 m²
1P.044	VESTIÁRIO FEMININO	13.40 m²
1P.044A	SANITÁRIO FEMININO	10.30 m²
1P.045	DEPÓSITO DE LIXO	16.78 m²
1P.045A	ANTECÂMARA	1.64 m²
1P.047	VESTIÁRIO / SANITÁRIO MASCULINO	10.39 m²

TABELA DE ÁREAS - 1º PAVIMENTO

CÓDIGO	DESCRIÇÃO AMBIENTE	ÁREA
1P.048	VESTIÁRIO / SANITÁRIO FEMININO	9.76 m²
1P.049	RECEBIMENTO	13.72 m²
1P.049A	ESTOQUE	11.24 m²
1P.050A	SANITÁRIO PNE FEMININO	3.97 m²
1P.050C	SANITÁRIO PNE MASCULINO	3.97 m²
1P.051	HALL	7.62 m²
1P.052	HALL CAFÉ	6.11 m²
1P.053	HALL CAFÉ	10.03 m²
1P.053A	ELEVADOR	4.26 m²
1P.054	COZINHA	48.96 m²
1P.055	CAFÉ	205.53 m²
1P.055A	DEPÓSITO RESTAURANTE	4.18 m²
1P.055B	DEPÓSITO RESTAURANTE	7.59 m²
1P.056	CIRCULAÇÃO EXTERNA	1202.72 m²
1P.057	ELEVADOR	4.26 m²
1P.058	ESPELHO D'ÁGUA	893.80 m²
1P.058A	ESPELHO D'ÁGUA	911.35 m²
1P.059	RAMPA DE ACESSO	75.95 m²
1P.059A	RAMPA DE ACESSO	75.98 m²
1P.060	ESPELHO D'ÁGUA	553.96 m²
1P.060A	ESPELHO D'ÁGUA	553.93 m²
1P.061	RAMPA DE ACESSO	112.32 m²
1P.061A	RAMPA DE ACESSO	112.31 m²
1P.062	ESPELHO D'ÁGUA	279.60 m²
1P.062A	ESPELHO D'ÁGUA	279.60 m²
1P.063	RAMPA DE ACESSO	122.65 m²
1P.063A	RAMPA DE ACESSO	122.65 m²
1P.064	ESPELHO D'ÁGUA	5756.95 m²
1P.065	PRAÇA MUSEU	4711.88 m²
1P.065A	ENTORNO DA PRAÇA	3207.11 m²
1P.065C	ESPELHO D'ÁGUA	72.99 m²
1P.066A	CAMINHO	1836.83 m²
1P.066B	JARDIM	601.84 m²
1P.066C	ATIVIDADES EDUCACIONAIS EXTERNAS	314.32 m²

TABELA DE ÁREAS - 1º PAVIMENTO

CÓDIGO	DESCRIÇÃO AMBIENTE	ÁREA
1P.066D	PARQUE DO PIER	974.80 m²
1P.066E	PARQUE DO PIER	3079.25 m²
1P.067	JARDIM	598.68 m²
1P.067A	CAMINHO	1767.64 m²
1P.068	CAMINHO	449.49 m²
1P.070	CIRCULAÇÃO	2.85 m²
1P.070A	HIDRÔMETRO / PI	0.61 m²
1P.70B	CIRCULAÇÃO	6.35 m²
1P.071	SALA CONCESSIONÁRIAS DE PTA	10.06 m²
1P.072	SALA DE ELÉTRICA	4.58 m²
1P.074	ANTECÂMARA	2.75 m²
1P.075	SALA MONITORAMENTO PREDIAL BMS	15.33 m²
1P.076	SANITÁRIO	2.53 m²
1P.077A	SALA DE ELÉTRICA	6.45 m²
1P.078A	SALA LTA-1.2	6.43 m²
1P.079	SANITÁRIO PNE FEMININO	3.22 m²
1P.080	SANITÁRIO PNE MASCULINO	3.22 m²
1P.081	COPA	6.24 m²
1P.082	MARMITÓRIO	35.25 m²
1P.083	ANTECÂMARA	1.82 m²
1P.084	CIRCULAÇÃO	5.42 m²
1P.084A	HIDRÔMETRO	0.31 m²
1P.085	BRIGADA DE INCÊNDIO	10.09 m²
1P.086	SANITÁRIO PNE	4.23 m²
1P.087	SANITÁRIO FAMÍLIA	13.43 m²
1P.088	DML	6.18 m²
1P.089	SALA TÉCNICA	5.13 m²
1P.091	DML	3.82 m²
1P.092	SALA DE AR CONDICIONADO	7.93 m²
1P.093	SALA DE AR CONDICIONADO	7.85 m²

Nº REVISÃO	DATA	DESCRIÇÃO DAS REVISÕES	EXECUÇÃO	VERIFICAÇÃO	APROVAÇÃO
R00	01/12/2015	EMISSÃO INICIAL	CRISTIANE	LUIS	DANIEL

CONSÓRCIO CONSTRUTOR: CONCESSIONÁRIA PORTO NOVO

RESPONSÁVEL TÉCNICO:

CREA / CAU:

ART / RRT:

ASSINATURA:

COORDENAÇÃO PROJETOS: fernandes / arquitetos associados

RESPONSÁVEL TÉCNICO: DANIEL FERNANDES

CAU: 52964-8

ART / RRT:

ASSINATURA:

PROJETISTA: fernandes / arquitetos associados

RESPONSÁVEL TÉCNICO: DANIEL FERNANDES

CAU: 52964-8

ART / RRT:

ASSINATURA:

CLIENTE:

PREFEITURA DA CIDADE DO RIO DE JANEIRO

COMPANHIA DE DESENVOLVIMENTO URBANO DA REGIÃO DO PORTO DO RIO

OBRA:

MUSEU DO AMANHÃ

ETAPA: PROJETO AS BUILT

DISCIPLINA: ARQUITETURA

TITULO: 1º PAVIMENTO - PLANTA GERAL

Nº DO DOCUMENTO:	PRANCHA:	REVISÃO:
MDA-AB-ARQ-DE- 040	01	R00
DATA: 01/12/2015	ESCALA: 1/300	DISCIPLINA: ARQ

EMPRESA: FERNANDES ARQUITETOS ASSOCIADOS — VERIFICAÇÃO: LUIS LIMA

EXECUÇÃO: CRISTIANE SUZUKI — APROVAÇÃO: DANIEL FERNANDES

CÓPIA OU IMPRESSÃO DE DOCUMENTO NÃO CONTROLADA

FORMATO A0 EXT- 1559.00 x 841.00 mm