SUBSOLO - PLANTA GERAL (NÍVEL -0.40)

ESCALA1 : 300

TABELA DE ÁREAS - SUBSOLO		
CÓDIGO	DESCRIÇÃO AMBIENTE	ÁREA
SS.001	SUBESTAÇÃO	89.76 m²
SS.002	SALA DE QUADRO GERAL DAS BATERIAS	89.57 m²
SS.003	SALA CENTRO DE CONTROLE ÁGUA DO MAR	22.81 m²
SS.004	CIRCULAÇÃO DE SERVIÇO	56.31 m²
SS.005	ÁREA TÉCNICA DE AR CONDICIONADO (CAG)	136.05 m²
SS.006	FILTROS E BOMBAS ÁGUA DO MAR	272.42 m²
SS.006A	CIRCULAÇÃO / ÁREA TÉCNICA	31.59 m²
SS.007	ÁREA TÉCNICA DE AR CONDICIONADO	72.30 m²
SS.007A	FILTROS ACV	5.46 m²
SS.008	RESERVATÓRIO DE ÁGUA DO MAR 01	31.91 m²
SS.009	RESERVATÓRIO DE ÁGUA DO MAR 02	31.79 m²
SS.010	RESERVATÓRIO DE ÁGUA DO MAR 03	34.22 m²
SS.011	RESERVATÓRIO DE ÁGUA DO MAR 04	34.99 m²
SS.015	ÁREA TÉCNICA DE AR CONDICIONADO	95.10 m²
SS.016	CIRCULAÇÃO / ÁREA TÉCNICA	101.66 m²
SS.017	RESERVATÓRIO DE ÁGUA POTÁVEL 01	41.76 m²
SS.018	RESERVATÓRIO DE ÁGUA POTÁVEL 02	45.25 m²
SS.019	CASA DE BOMBAS	45.57 m²
SS.020	RESERVATÓRIO DE ÁGUA TRATADA PARA REUSO	59.17 m²
SS.021	RESERVATÓRIO DE ÁGUA TRATADA PARA REUSO	59.17 m²
SS.022	ESTAÇÃO DE TRATAMENTO DAS ÁGUAS CINZAS	51.19 m²
SS.022A	TANQUE PULMÃO	1.92 m²
SS.022B	DECANTADOR SECUNDÁRIO	5.00 m²
SS.022C	REATOR BIOLÓGICO	16.76 m²
SS.022D	RESERVATÓRIO DE ÁGUA CINZA BRUTO	4.23 m²
SS.025	CIRCULAÇÃO	69.80 m²
SS.035A	CASA DE BOMBAS DE ÁGUA POTÁVEL	24.01 m²
SS.036A	ÁREA TÉCNICA DE AR CONDICIONADO	66.89 m²
SS.037	ÁREA TÉCNICA DE AR CONDICIONADO	44.06 m²
SS.037A	FILTROS ACV	6.97 m²
SS.038	CAIXA DE RETARDO	11.17 m²
SS.039	FILTROS	14.63 m²
SS.039A	ANTECÂMARA DE ÁGUA PLUVIAL	6.88 m²
SS.039B	ANTECÂMARA DE ÁGUA PLUVIAL	6.88 m²
SS.041	EXTRAVAZÃO	2.02 m²

DOCUMENTOS DE REFERÊNCIA:

Nº	DESCRIÇÃO	DOCUMENTO
1	PLANTA SUBSOLO - TRECHO A2	MDA-PD-ARQ-DE-022
2	PLANTA SUBSOLO - TRECHO B	MDA-PD-ARQ-DE-023
3	PLANTA SUBSOLO - TRECHO C	MDA-PD-ARQ-DE-024
4	TABELA DE ÁREAS	MDA-PD-ARQ-DE-001

LEGENDAS:

LEGENDA GRÁFICA:

TÍTULO / ESCALA: 1/XX — TÍTULO E ESCALA DO DESENHO

XX00 — INDICAÇÃO DE PORTAS (Nº DA PORTA)

XX00 — INDICAÇÃO DE JANELAS (Nº DA JANELA)

INDICAÇÃO DE NÍVEL EM ELEVAÇÃO

INDICAÇÃO DE NÍVEL EM PLANTA

INDICAÇÃO PAGINAÇÃO DE FORRO OU PISO

JUNTA DE DILATAÇÃO

INDICAÇÃO DE CORTE — XX NÚMERO DO DESENHO / YYY NÚMERO DA PRANCHA

INDICAÇÃO DE VISTA OU FACHADA

NÚMERO DETALHE (DX) / AMPLIAÇÃO (AMPX) — NÚMERO DA PRANCHA

CÓDIGO DE ACABAMENTO: XX XX XX XX — (TETO) (RODAPÉ) (PAREDE) (PISO)

LEGENDA VEDAÇÕES

- ESTRUTURA DE CONCRETO EM CORTE * ¹
- ALVENARIA ESTRUTURAL 19cm
- BLOCO DE CONCRETO 9cm REVESTIMENTO 2,5cm
- BLOCO DE CONCRETO 14cm REVESTIMENTO 2,5cm
- BLOCO DE CONCRETO 14cm PREENCHIDO INTERNAMENTE COM GRAUTE REVESTIMENTO 2,5cm
- BLOCO DE CONCRETO 19cm REVESTIMENTO 2,5cm
- PAREDES EM ESTACAS SECANTES
- BLOCO DE CONCRETO 19cm PREENCHIDO INTERNAMENTE COM GRAUTE REVESTIMENTO 2,5cm
- ESTRUTURA DE CONCRETO EM VISTA
- ALVENARIA ESTRUTURAL 19cm EM VISTA

NOTA 1: EM SITUAÇÕES EM QUE O CONCRETO TEM REVESTIMENTO DE 2,5cm SERÁ IDENTIFICADO NAS PLANTAS DOS TRECHOS COM MARCAÇÃO DE DETALHE.

NOTAS GERAIS:

1 - ESTE DOCUMENTO FAZ PARTE DO PROJETO DE DETALHAMENTO DE ARQUITETURA QUE TEM COMO BASE O CONJUNTO DE DESENHOS DO PROJETO EXECUTIVO DE ARQUITETURA FASE OB.

2 - NA EXECUÇÃO DAS FORMAS DE CONCRETO CONSIDERAR SEMPRE PROJETOS COMPLEMENTARES.

3 - MEDIDAS E NÍVEIS EM METROS, SALVO INDICAÇÃO CONTRÁRIA.

4 - CONFERIR MEDIDAS, NÍVEIS E PRUMOS NA OBRA.

PLANTA CHAVE:

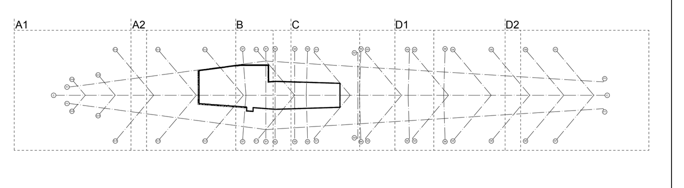

Nº REVISÃO	DATA	DESCRIÇÃO DAS REVISÕES	EXECUÇÃO	VERIFICAÇÃO	APROVAÇÃO
R00	01/12/15	EMISSÃO INICIAL	CRISTIANE	LUIS	DANIEL

CONSÓRCIO CONSTRUTOR: CONCESSIONÁRIA PORTO NOVO

RESPONSÁVEL TÉCNICO:

CREA / CAU:

ART / RRT:

ASSINATURA:

COORDENAÇÃO PROJETOS: fernandes / arquitetos associados

RESPONSÁVEL TÉCNICO: DANIEL FERNANDES

CAU: 52964-8

ART / RRT:

ASSINATURA:

PROJETISTA: fernandes / arquitetos associados

RESPONSÁVEL TÉCNICO: DANIEL FERNANDES

CAU: 52964-8

ART / RRT:

ASSINATURA:

CLIENTE: PREFEITURA DA CIDADE DO RIO DE JANEIRO — COMPANHIA DE DESENVOLVIMENTO URBANO DA REGIÃO DO PORTO DO RIO

OBRA: MUSEU DO AMANHÃ

ETAPA: PROJETO AS BUILT

DISCIPLINA: ARQUITETURA

TITULO: SUBSOLO - PLANTA GERAL

N° DO DOCUMENTO:	PRANCHA:	REVISÃO:
MDA-AS-ARQ-DE-020	01	R00
DATA: 01/12/15	ESCALA: 1/300	DISCIPLINA: ARQ

EMPRESA: FERNANDES ARQUITETOS ASSOCIADOS

VERIFICAÇÃO: LUIS LIMA

EXECUÇÃO: CRISTIANE SUZUKI

APROVAÇÃO: DANIEL FERNANDES

CÓPIA OU IMPRESSÃO DE DOCUMENTO NÃO CONTROLADA

FORMATO A0 EXT- 1559.00 x 841.00 mm