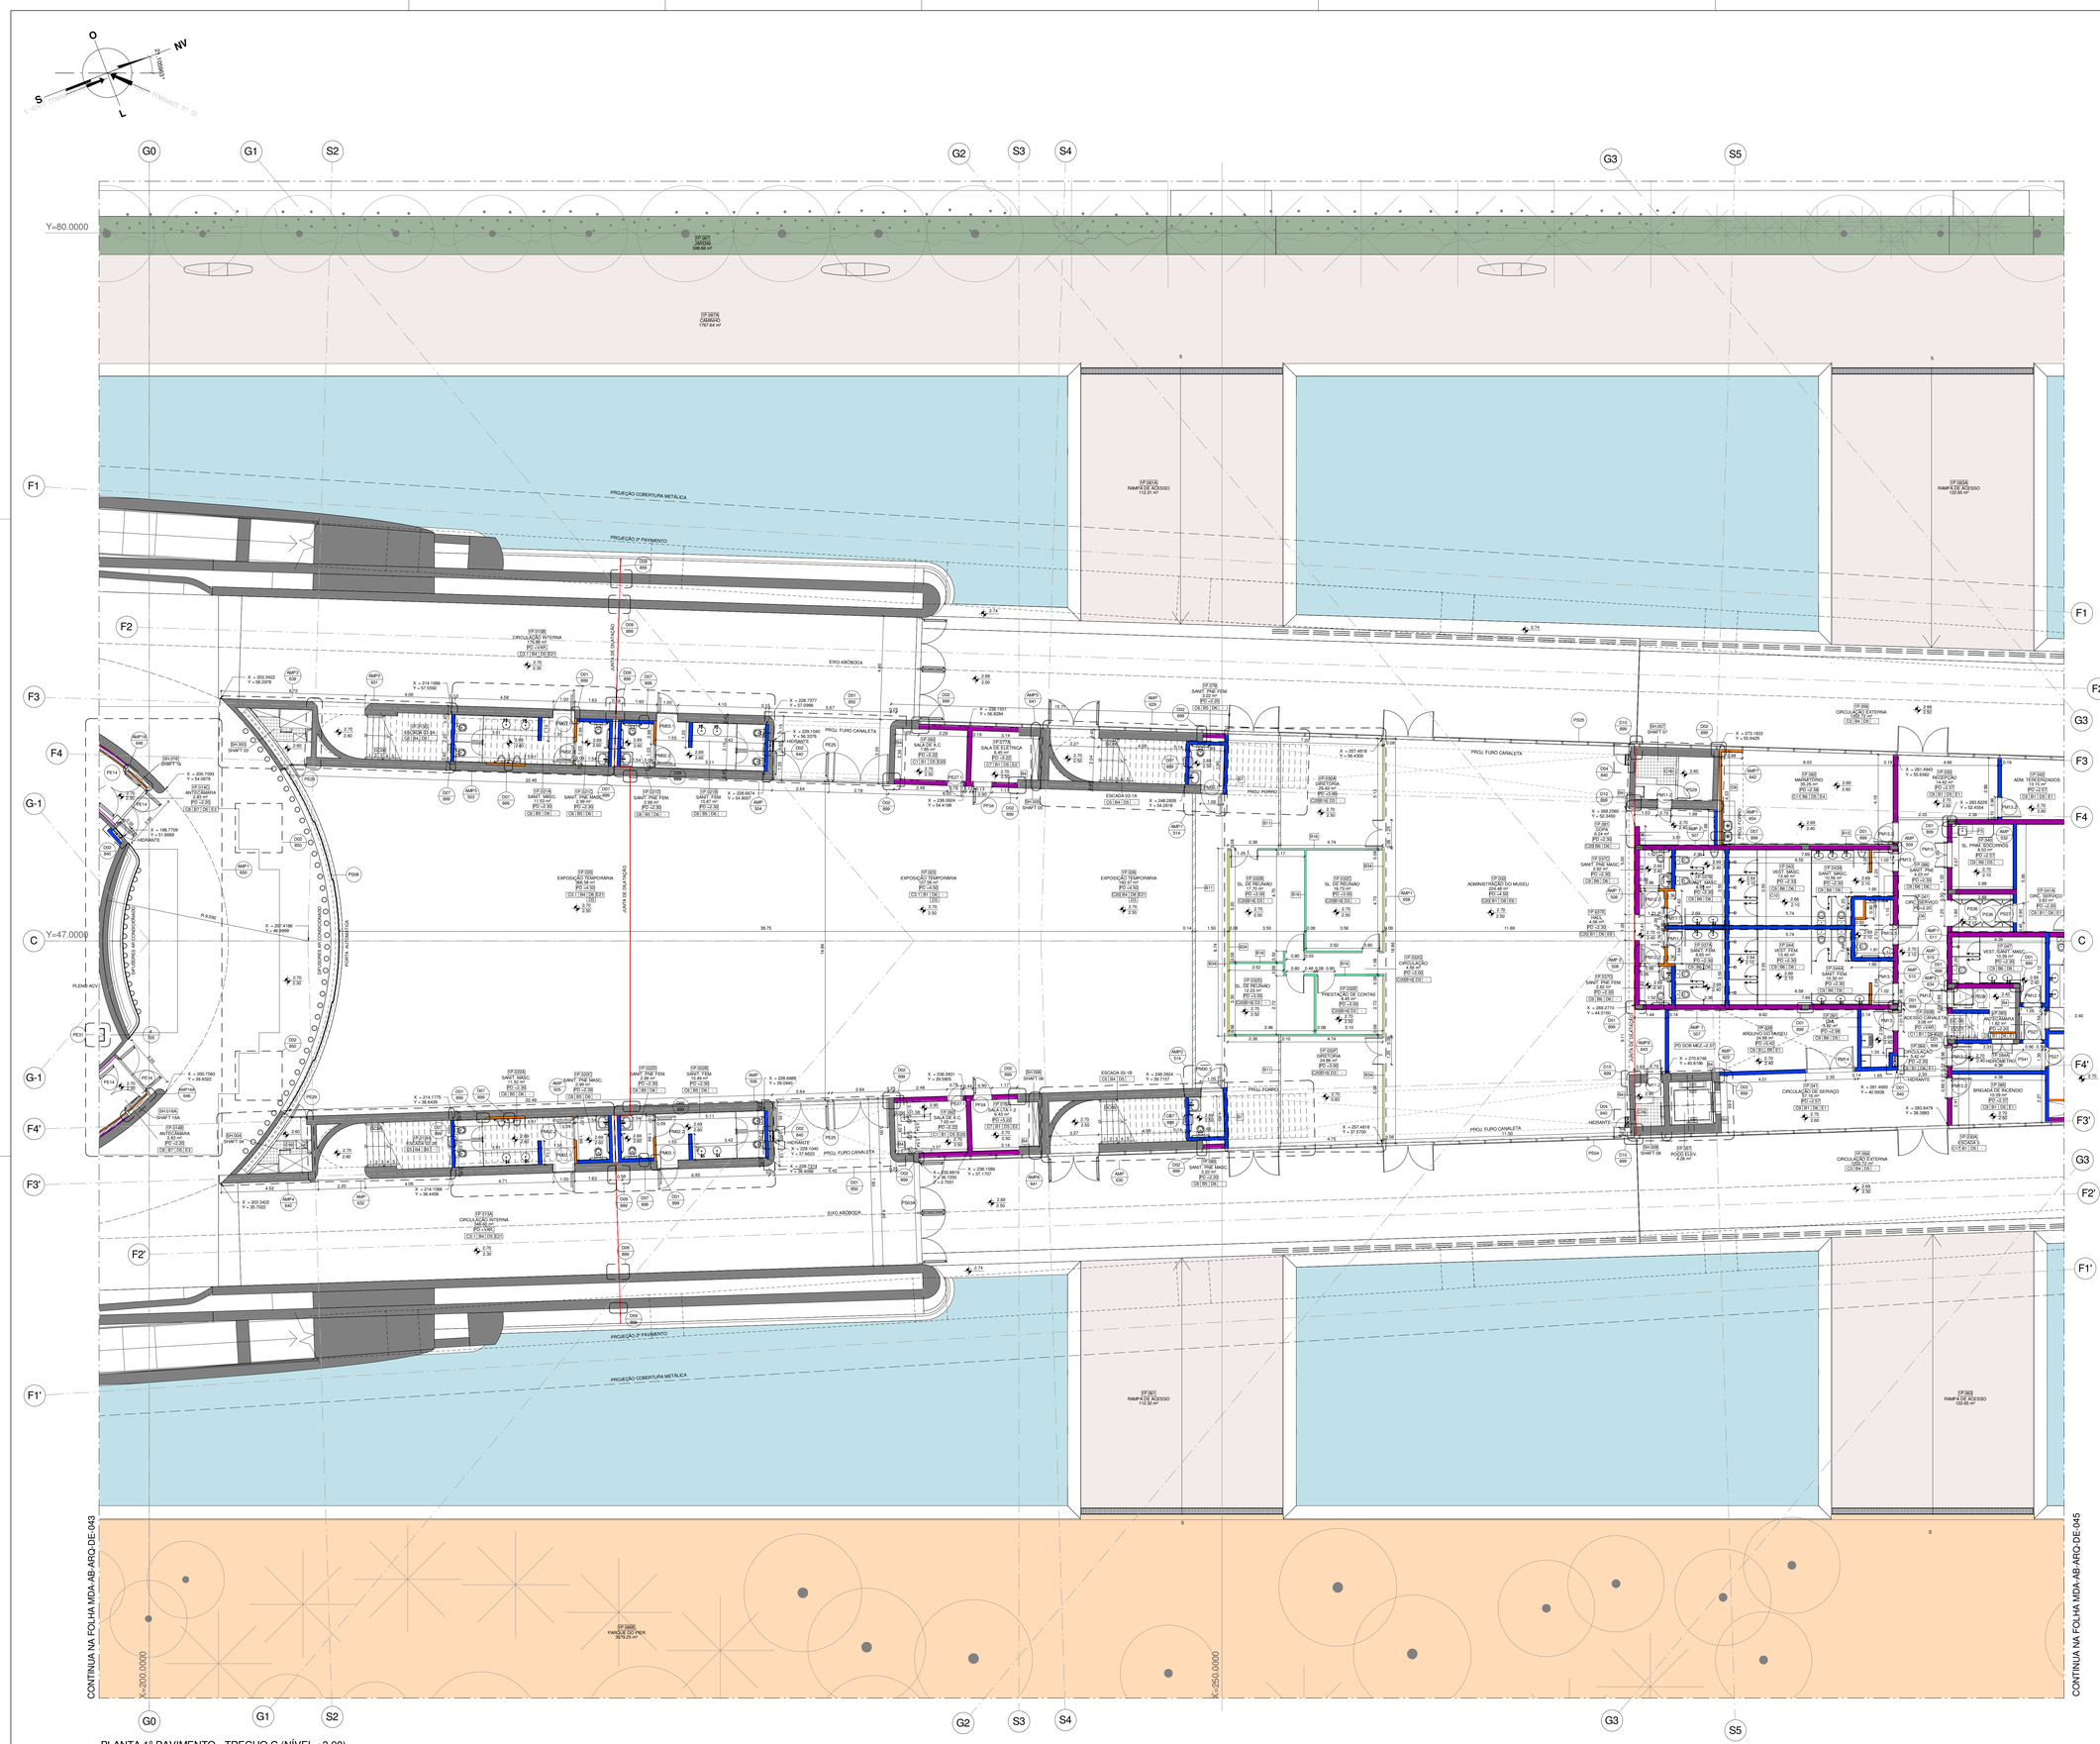

PLANTA 1º PAVIMENTO - TRECHO C (NÍVEL +3,90)
ESCALA 1 : 100

DOCUMENTOS DE REFERÊNCIA:

Nº	DESCRIÇÃO	DOCUMENTO
1	1º PAVIMENTO - PLANTA GERAL (NÍVEL +3,90)	MDA-PO-ARQ-DE-040
2	ESPECIFICAÇÃO DE MATERIAIS	MDA-PO-ARQ-EM-001
3	PAGINAÇÃO DE PISO / PLANTA DE TETO / LAYOUT	SERIE DE DESENHOS MDA-PO-ARQ-DE-400s
4	AMPLIAÇÕES GERAIS	SERIE DE DESENHOS MDA-PO-ARQ-DE-600s
5	MAPA DE ESQUADRIAS	SERIE DE DESENHOS MDA-PO-ARQ-DE-700s
6	DETALHES SERRALHARIA / HIDRANTES/ DETALHES CONSTRUTIVOS	SERIE DE DESENHOS MDA-PO-ARQ-DE-800s

LEGENDAS:

LEGENDA GRÁFICA:

TÍTULO — TÍTULO E ESCALA DO DESENHO
ESCALA: 1:XX

XX00 — INDICAÇÃO DE PORTAS (Nº DA PORTA)

XX00 — INDICAÇÃO DE JANELAS (Nº DA JANELA)

CÓDIGO DE COMPARTIMENTO
(PAVIMENTO) (COMPARTIMENTO)
PP.P NN.N

PD-0.00 — INDICAÇÃO DE PÉ DIREITO

+ (PA) / + (PB) — INDICAÇÃO DE NÍVEL EM ELEVAÇÃO

+ (PA) / + (PB) — INDICAÇÃO DE NÍVEL EM PLANTA

INDICAÇÃO PAGINAÇÃO DE FORRO OU PISO

JUNTA DE DILATAÇÃO

INDICAÇÃO DE CORTE
XX — NÚMERO DO DESENHO
YYY — NÚMERO DA PRANCHA

INDICAÇÃO DE VISTA OU FACHADA
XX — NÚMERO DO DESENHO
YYY — NÚMERO DA PRANCHA
XX — ESIO

CHAMADA DE DETALHE / AMPLIAÇÃO
XX — NÚMERO DETALHE (DX) / AMPLIAÇÃO (AMPX)
YYY — NÚMERO DA PRANCHA
XX — NÚMERO DETALHE (DX) / AMPLIAÇÃO (AMPX)
YYY — NÚMERO DA PRANCHA

CÓDIGO DE ACABAMENTO
XX XX XX XX — (TETO) (RODAPÉ) (PAREDE) (PISO)

LEGENDA VEDAÇÕES

- ESTRUTURA DE CONCRETO EM CORTE * *
- ALVENARIA ESTRUTURAL 19cm
- BLOCO DE CONCRETO 9cm REVESTIMENTO 2,5cm
- BLOCO DE CONCRETO 14cm REVESTIMENTO 2,5cm
- BLOCO DE CONCRETO 14cm PREENCHIDO INTERNAMENTE COM GRAUTE REVESTIMENTO 2,5cm
- BLOCO DE CONCRETO 19cm REVESTIMENTO 2,5cm
- BLOCO DE CONCRETO 19cm PREENCHIDO INTERNAMENTE COM GRAUTE REVESTIMENTO 2,5cm
- BORDA LAJE DO PIER (EXISTENTE)
- ESTRUTURA DE CONCRETO EM VISTA
- ALVENARIA ESTRUTURAL 19cm EM VISTA
- PAREDES EM ESTACAS SECANTES
- DRYWALL
- DIVISÓRIA 01: PAINEL EM VIDRO DUPLO COM MICRO PERSIANAS
- DIVISÓRIA 02: PAINEL EM MDF COM LAMINADO ACABAMENTO DE MADEIRA TIPO " AMERICAN MAPLE"
- TRATAMENTO ACÚSTICO EM PAINÉIS DE LÃ DE ROCHA, DE VIDRO OU DE PET RECICLADA ESP.50mm, DENSIDADE MÍNIMA 30Kg/m³, COM FACE EM VÉU PRETO
- TRATAMENTO ACÚSTICO EM PAINÉIS DE LÃ DE ROCHA, DE VIDRO OU DE PET RECICLADA ESP.50mm, DENSIDADE MÍNIMA 30Kg/m³, COM FACE EM VÉU BRANCO
- PAINÉL DE MADEIRA REVESTIDO COM FOLHEADO DE MADEIRA TIPO "AMERICAN MAPLE"
- RIPADO VERTICAL VAZADO DE RÉGUAS DE MADEIRA TIPO "AMERICAN MAPLE"
- ESTRUTURA DE FIXAÇÃO DO RIPADO / PAINEL
- REVESTIMENTO DE PAREDES COM PAINÉIS DE LÃ DE ROCHA, DE VIDRO OU DE PET RECICLADA ESP. = 50MM, DENSIDADE MÍNIMA 30KG/M³, COM ACABAMENTO EM TECIDO (ÁREA ABERTA MAIOR QUE 30%)

NOTA 1: EM SITUAÇÕES EM QUE O CONCRETO TEM REVESTIMENTO DE 2,5cm SERÁ IDENTIFICADO NAS PLANTAS DOS TRECHOS COM IMPLICAÇÃO DE DETALHE.

LEGENDA - PISOS EXTERIO

- GRANITO BEGE IPANEMA
- VEGETAÇÃO
- SABIPIO ARENOSO
- ESPELHO D'ÁGUA
- PISO EMBORRACHADO

LEGENDA SIMBOLOGIA

PM - PORTAS EM MADEIRA / PE - PORTAS ESPECIAIS / PF - PORTA CORTA-FOGO / PS - CAIXILHOS / J - JANELAS
EM - ESCADA MARMIMERO / GR - GRELHA / GC - GUARDA CORPO

TABELA DE ACABAMENTOS

PAREDE	
B1	PINTURA ACRÍLICA ACABAMENTO ACETINADO COR BRANCO
B2	PAINÉIS DE LÃ DE ROCHA COM FACE EM VÉU PRETO ENCAIXADOS EM PERFIS CARTOLA DE AÇO GALVANIZADO FIXADOS NAS PAREDES
B3	PINTURA ACRÍLICA COR PRETO
B4	TINTA IMPERMEABILIZANTE ELÁSTICA A BASE DE RESINA ACRÍLICA PURA COR BRANCO APLICADA SOBRE CONCRETO
B5	LIMESTONE CREMA PARANÁ POLIDO - 90x60x20
B6	CERÂMICA BRANCA 20x20cm COM REJUNTAMENTO EPÓXI IMPERMEÁVEL E ANTIFÚNGICO
B7	RIPADO VERTICAL VAZADO DE RÉGUAS DE MADEIRA TIPO AMERICAN MAPLE SOBRE ESTRUTURA METÁLICA
B8	PAINEL DE MADEIRA REVESTIDO COM FOLHEADO TIPO AMERICAN MAPLE
B9	PAINÉIS DE LÃ DE ROCHA, VIDRO OU DE PET RECICLADA COM FACE VÉU PRETO
B10	PINTURA A BASE DE POLIURETANO ALIFÁTICO E DE PROTEÇÃO E ACABAMENTO
B11	DRYWALL COM DUAS PLACAS DE 12,5mm DE CADA LADO E MOLO EM PAINEL DE LÃ DE ROCHA, DE VIDRO OU PET RECICLADO esp.=90mm
B12	REVESTIMENTO DE PAREDE TIPO DRYWALL PERFURADO PERF. MR= 20% C/ PAINÉIS DE LÃ DE ROCHA, VIDRO OU PET RECICLADA esp.=50mm, DENSIDADE MÍNIMA 30kg/m³ SOBREPOSTOS EM ESTIRAÇO-0,70, PINTADO COM TINTA ACRÍLICA ACABAMENTO ACETINADO COR BRANCO
B13	RODAMEIO DE MADEIRA CERTIFICADA FSC 10x50X COM PERNIZ A BASE DE ÁGUA ACABAMENTO FOSCO
B14	REVESTIMENTO DE PAREDES COM PAINÉIS DE LÃ DE ROCHA, DE VIDRO OU DE PET RECICLADA ESP=50MM ACABAMENTO EM TECIDO
B15	PROTEÇÃO DE RESINA APLICADA SOBRE CONCRETO
B16	DIVISÓRIAS EM PAINÉL DE MDF LAMINADO ACABAMENTO COM VARNIZ/AN MAPLE
B17	PINTURA ACRÍLICA ACABAMENTO ACETINADO COR CINZA ESCURO SOBRE ESTRUTURA DE MADEIRA
B31	PEÇA DE MADEIRA MACIÇA COM FOLHEADO EM MADEIRA TIPO " AMERICAN MAPLE"
B32	PEÇA DE MADEIRA MACIÇA COM FOLHEADO EM MADEIRA TIPO " AMERICAN MAPLE"
B33	GUARDA-CORPO EM COMPENSADO DE MADEIRA ou(pino REVESTIDO COM FOLHEADO TIPO " AMERICAN MAPLE"NOM ENCABEÇAMENTO EM MADEIRA MACIÇA TIPO "AMERICAN MAPLE" E ESTRUTURA METÁLICA DE FIXAÇÃO
B34	DIVISÓRIAS EM PAINÉL DUPLO DE VIDRO COM MICRO PERSIANAS
B36	DRYWALL COM DUAS PLACAS DE 12,5mm PAINÉL DE LÃ DE ROCHA, DE VIDRO OU PET RECICLADO, ESP.=50mm
B41	PAINÉL DE LÃ DE ROCHA, VIDRO OU DE PET RECICLADA COM FACE VÉU BRANCO
PISO	
C1	CIMENTADO LISO DESEMPENADO
C2	CONCRETO LISO IMPERMEABILIZADO
C3	LIMESTONE CREMA PARANÁ LEVIGADO, 95x95x30M
C3.1	LIMESTONE CREMA PARANÁ LEVIGADO, 95x95x30M APLICADO SOBRE PISO ELEVADO
C4.2	LIMESTONE CREMA PARANÁ LEVIGADO, 95x95x30M COM FRESTAS PARA DRENAGEM, PAGINAÇÃO VARIÁVEL
C5	LIMESTONE CIPÓ BEGE IPANEMA, 90x60x20M
C6	LIMESTONE CREMA PARANÁ LEVIGADO 30M, PAGINAÇÃO VARIÁVEL
C6	LIMESTONE CREMA PARANÁ POLIDO, 95x95x30M
C7	PISO VINÍLICO EM PLACAS ANTIESTÁTICO DISSIPATIVO, 05 60x60CM
C8	MADEIRA IPÊ CHAMPAGNE CLARO DE ALTO TRÁFEGO SOBRE "PAINEL WALL"
C9	CERÂMICA PEI 5 30x30CM, COR BRANCA, COM REJUNTAMENTO EPÓXI IMPERMEÁVEL E ANTIFÚNGICO
C10	ESTRADO PLÁSTICO SOBRE CERÂMICA PEI 5, 0x30CM
C11	CERÂMICA ANTI-ACIDO INDUSTRIAL 24x12CM COM REJUNTE ANTI-ÁCIDO
C12	SABIRO ARENOSO 20CM
C13	PISO EMBORRACHADO RECICLADO DRENANTE, COR AREIA OU SIMILAR
C14	PAINEL TIPO "WALL" 40mm COM PAINÉIS DE LÃ DE ROCHA, VIDRO OU DE PET RECICLADA COM FACE EM VÉU PRETO
C15	PINTURA A BASE DE POLIURETANO ALIFÁTICO E DE PROTEÇÃO E ACABAMENTO
C16	PISO METÁLICO
C17	PLACAS DE CONCRETO PRÉ-MOLDADO
C18	ARGAMASSA DE REGULARIZAÇÃO SOBRE CONCRETO LISO IMPERMEABILIZADO
C20	PLACAS DE MADEIRA 90x90CM IPÊ CHAMPAGNE CLARO DE ALTO TRÁFEGO SOBRE PISO ELEVADO
C21	PAINEL EM LÃ DE ROCHA COM 50MM DE ESPESSURA E 900G/M² DE DENSIDADE
C22	PISO EMBORRACHADO RECICLADO DRENANTE, COR AREIA OU SIMILAR
C23	PISO EMBORRACHADO RECICLADO DRENANTE, COR AREIA OU SIMILAR
RODAPÉ	
E1	RODAPÉ CERÂMICA PEI 5 30x70CM, COR BRANCA, COM REJUNTAMENTO EPÓXI IMPERMEÁVEL E ANTIFÚNGICO.
E2	RODAPÉ VINÍLICO H=8CM ANTIESTÁTICO DISSIPATIVO
E3	RODAPÉ EM MADEIRA CERTIFICADA FSC 150CM COM ACABAMENTO LAMINADO MELAMÍNICO TEXTURIZADO PRETO, JUNTO A PAREDE DE LAMBRI
E4	RODAPÉ CERÂMICA ANTI-ACIDO INDUSTRIAL
E5	RODAPÉ MADEIRA CERTIFICADA FSC 10X50CM IPÊ CHAMPAGNE CLARO COM VERNIZ A BASE DE ÁGUA COM ACABAMENTO FOSCO
E6	RODAPÉ EM CHAPA METÁLICA DOBRADA 1,0CM X 7CM ESPESSURA = 3MM PINTURA ELETROESTÁTICA NA COR BRANCA
E8	RODAPÉ EM MADEIRA MACIÇA 10CM X 2,5CM ACABAMENTO "BLOCO" COM JUNTA RESISTÊNCIA, H=70M
E21	RODAPÉ MONALIS NO CONCRETO 10CM X 5CM
E22	RODAPÉ ENTALHE NO CONCRETO 20 SCM X 5CM

NOTAS GERAIS:

1 - ESTE DOCUMENTO FAZ PARTE DO PROJETO DE DETALHAMENTO DE ARQUITETURA QUE TEM COMO BASE O CONJUNTO DE DESENHOS DO PROJETO EXECUTIVO DE ARQUITETURA FASE OB.

2 - NA EXECUÇÃO DAS FORMAS DE CONCRETO CONSIDERAR SEMPRE PROJETOS COMPLEMENTARES.

3 - MEDIDAS E NÍVEIS EM METROS, SALVO INDICAÇÃO CONTRÁRIA.

4 - CONFERIR MEDIDAS, NÍVEIS E PRUMOS NA OBRA.

5 - CONSIDERADO 2,5cm DE REVESTIMENTO, EXCETO ONDE INDICADO.

6 - COTAS E COORDENADAS BLOCO DE CONCRETO ESTÃO INDICADAS NO BRUTO

PLANTA CHAVE:

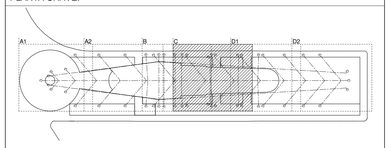

Nº REVISÃO	DATA	DESCRIÇÃO DAS REVISÕES	EXECUÇÃO	VERIFICAÇÃO	APROVAÇÃO
R00	01/12/2015	EMISSÃO INICIAL	CRISTIANE	LUIS	DANIEL

CONSÓRCIO CONSTRUTOR:
CONSTRUTORA PORTO NOVO

RESPONSÁVEL TÉCNICO:
CREA / CAU:
ART / RRT:
ASSINATURA:

COORDENAÇÃO PROJETOS:
fernandes / arquitetos associados

RESPONSÁVEL TÉCNICO: DANIEL FERNANDES
CAU: 52964-8
ART / RRT:
ASSINATURA:

PROJETISTA:
fernandes / arquitetos associados

RESPONSÁVEL TÉCNICO: DANIEL FERNANDES
CAU: 52964-8
ART / RRT:
ASSINATURA:

CLIENTE:
RIO PREFEITURA — COMPANHIA DE DESENVOLVIMENTO URBANO DA REGIÃO DO PORTO DO RIO

PREFEITURA DA CIDADE DO RIO DE JANEIRO
COMPANHIA DE DESENVOLVIMENTO URBANO DA REGIÃO DO PORTO DO RIO

OBRA:
MUSEU DO AMANHÃ

ETAPA:
PROJETO AS BUILT

DISCIPLINA:
ARQUITETURA

TÍTULO:
PLANTA 1º PAVIMENTO - TRECHO C

Nº DO DOCUMENTO:	PRANCHA:	REVISÃO:
MDA-AB-ARQ-DE- 044	01	R00
DATA: 01/12/2015	ESCALA: 1/100	DISCIPLINA: ARQ

EMPRESA: FERNANDES ARQUITETOS ASSOCIADOS
VERIFICAÇÃO: LUIS LIMA
EXECUÇÃO: CRISTIANE SUZUKI
APROVAÇÃO: DANIEL FERNANDES

CÓPIA DO ORIGINAL ASSINADO NA CONTROLADA

FORMATO A0 - 1189.00 x 841.00 mm